

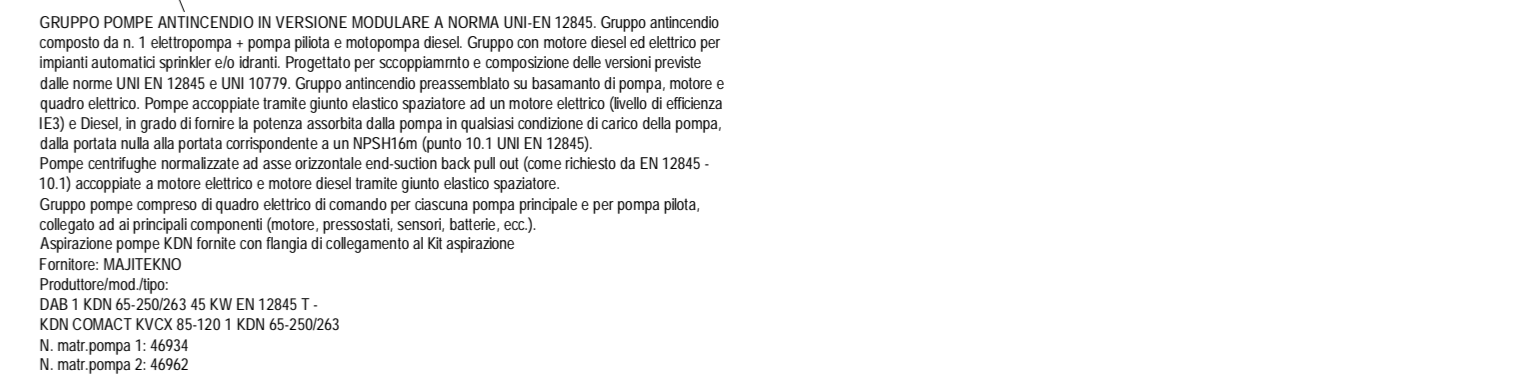
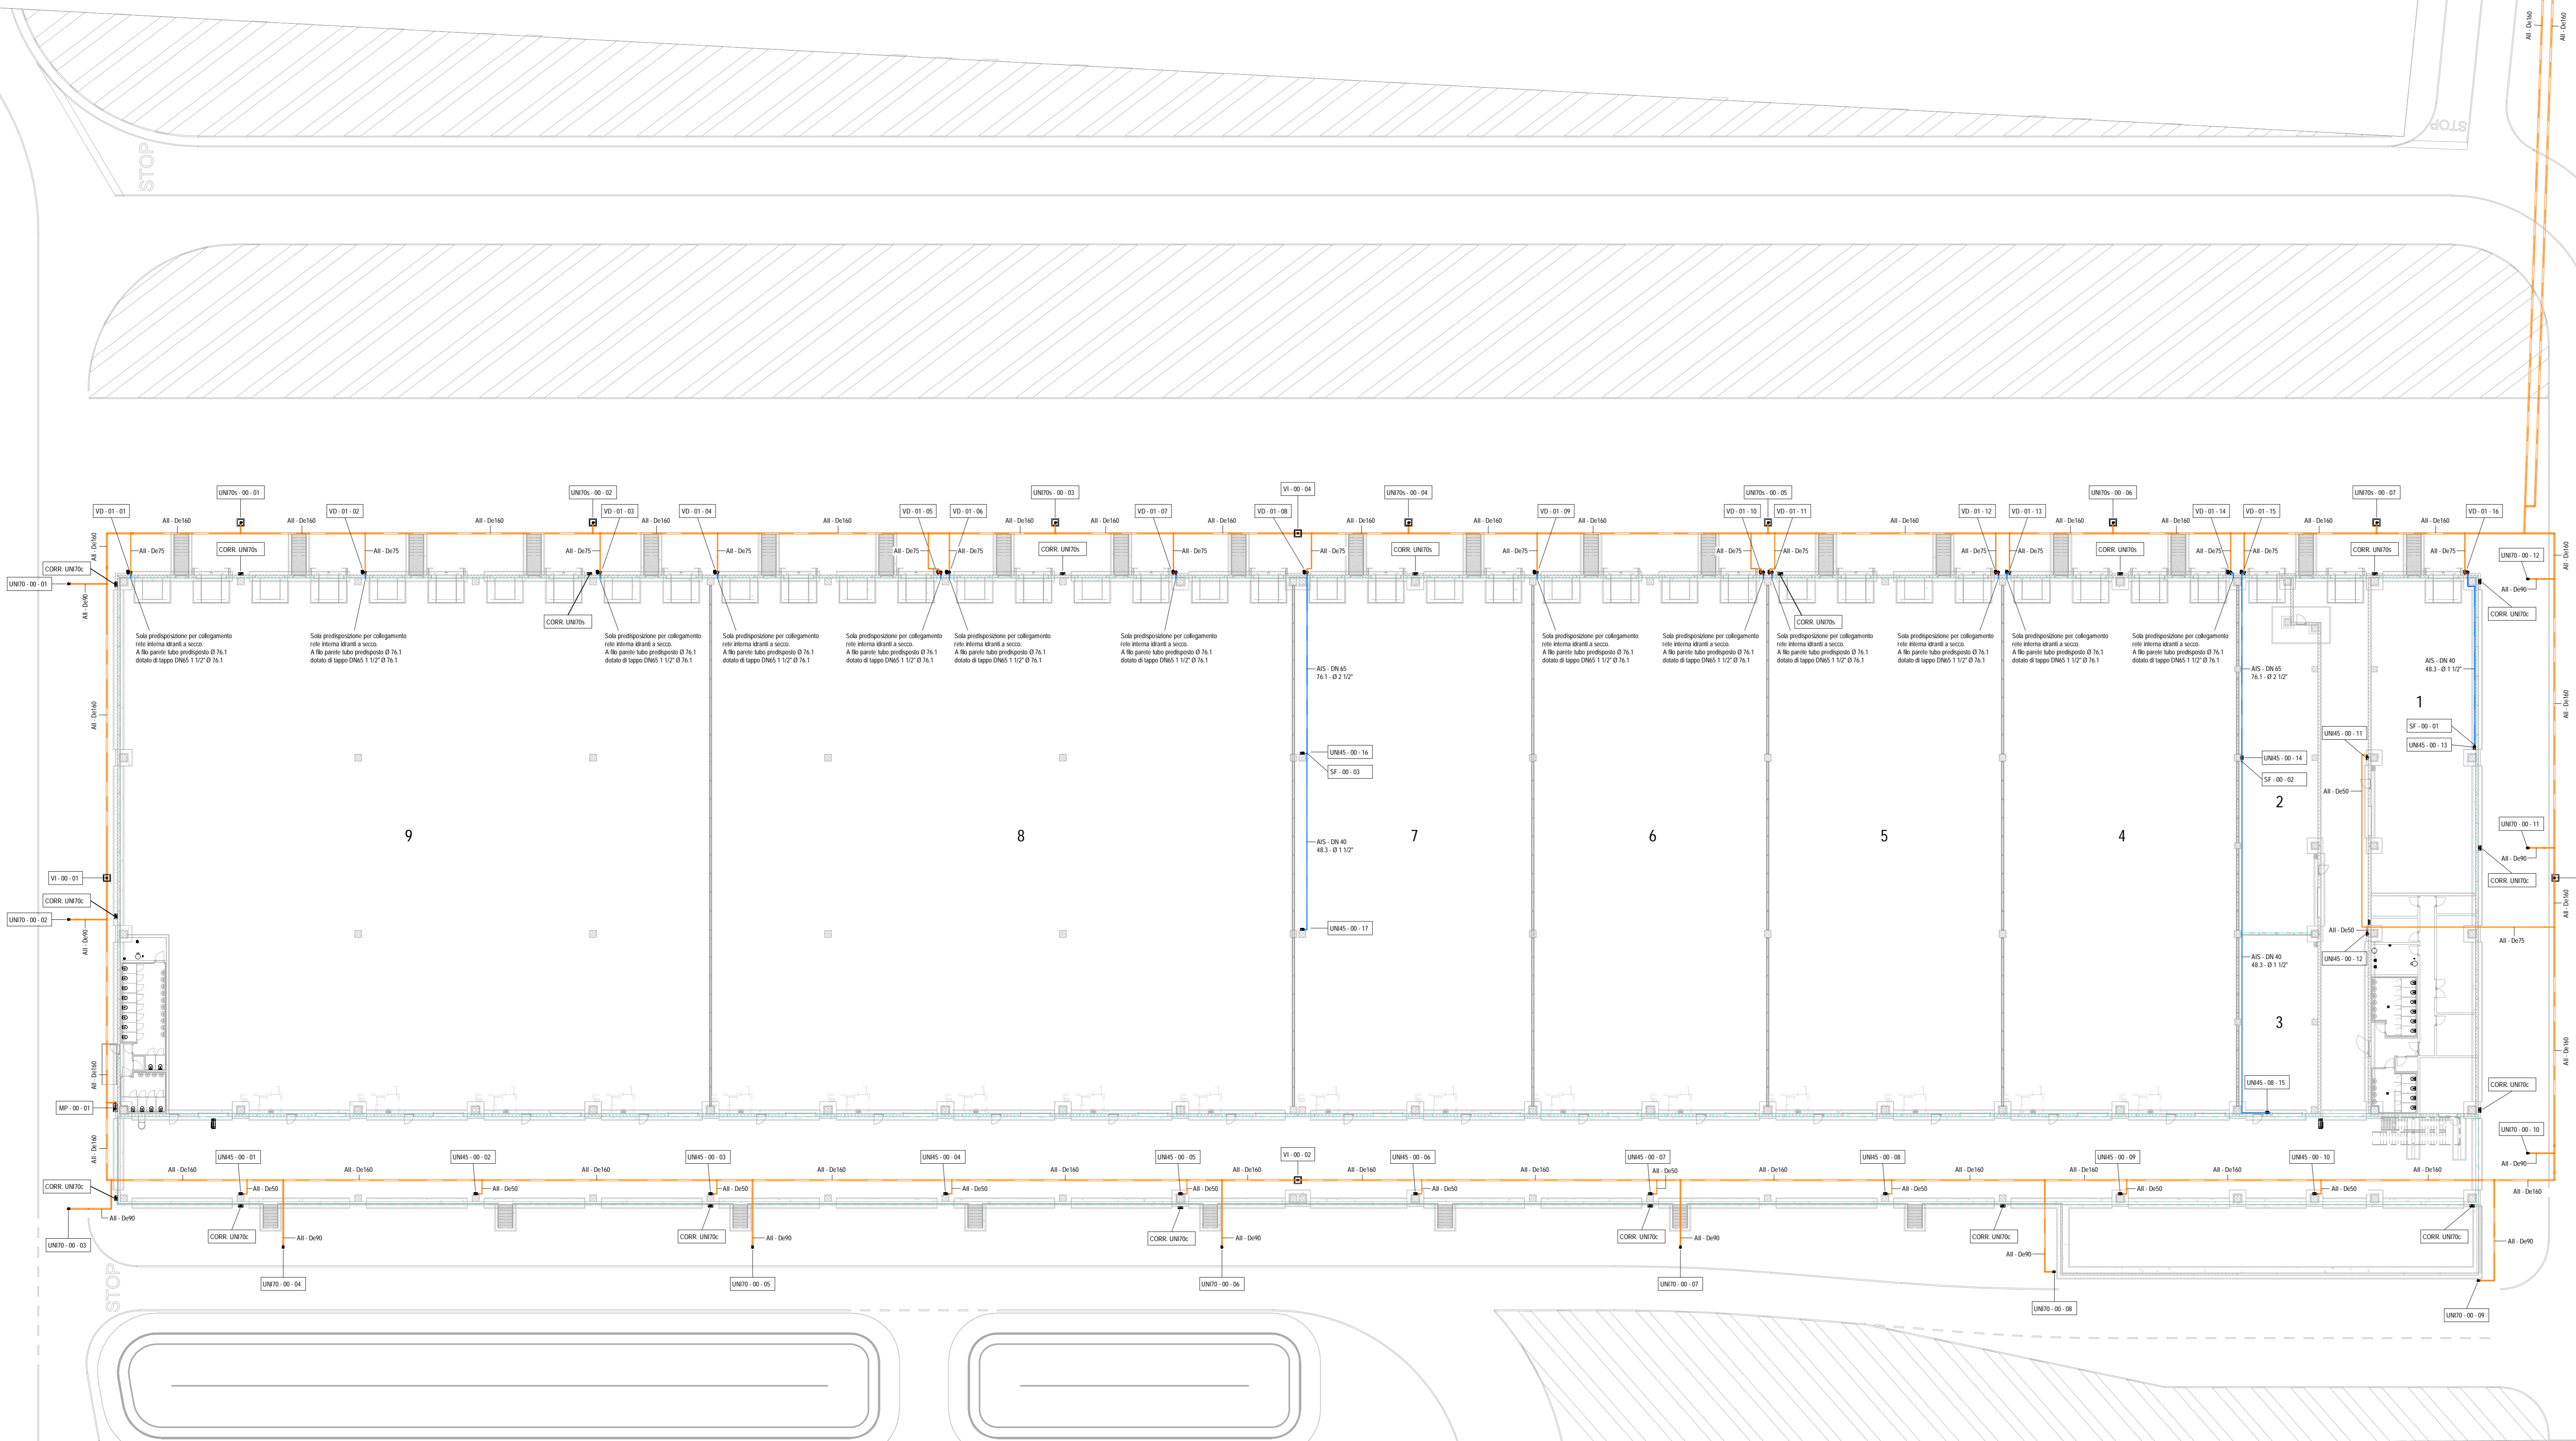
Serie Medie - UNI EN 10256-2007 - UNI EN 10240-1999						
DN	D int. (mm)	T (mm)	M (mm)	H (mm)	P (mm)	S (mm)
15	21,4	2,8	1,21	0,24	1,59	0,07
20	26,8	2,6	1,56	0,41	2,00	0,08
25	33,8	3,2	2,41	0,67	3,10	0,11
32	42,3	3,2	3,10	1,09	4,20	0,13
40	48,4	3,2	3,56	1,56	5,15	0,15
50	60,3	3,6	4,93	2,30	6,74	0,19
65	75,8	3,6	4,65	3,08	10,40	0,24
80	88,6	4,0	6,40	5,35	13,80	0,28
100	114,1	4,5	12,60	8,71	21,80	0,36
125	138,7	5,0	16,33	13,27	28,60	0,44
150	165,2	5,0	20,30	18,89	38,70	0,52

Simboli e specifiche	
DN	Dimensioni nominali
D est. min.	Dimensioni esterne min.
T	Spessore
 2

LEGENDA TUBAZIONI					
TRATTO	CIRCUITO	MATERIALE	ISOLAMENTO	FINITURA	CODICE

 <b>Mercato Agroalimentare Milano</b>		 <b>FRESCHI, DA OLTRE 50 ANNI.</b>
---	---	--

---



**COMUNE DI MILANO**

**MERCATO AGROALIMENTARE DELLA CITTÀ DI MILANO**

---

ATI:



**MC PREFABBRICATI**



*progetto creato da mc2000 group & network s.r.l.s*



**GUALDI ALESSIO**  
TRASPORTI E SPEDIZIONI

---

PRODOTTO:

EPAS

**ENGINEERING PROJECT & SERVICE**  
 EPAS Via Treviso 12 10144 Torino  
 Tel. 011 7714655  
 contact@eps-group.it - P.IVA 1140000019

PROGETTO ARCHITETTONICO E STRUTTURALE:  
 Ing. Stefano Damasio  
 PROGETTO IMPIANTI MECCANICI:  
 Ing. Renzo ZORZI  
 PROGETTO IMPIANTI ELETTRICI:  
 Ing. Renzo ZORZI

BREDDO IMPIANTI S.r.l.  
 Sede legale e operativa:  
 Via Cesare Cerullo 1  
 I-13100 Vercelli (VC)  
 e-mail: info@breddoimpianti.it

---

SUBAPPALTATORE:



BREDDO IMPIANTI S.r.l. - Via Cesare Cerullo 1 - 13100 Vercelli (VC) - Tel. 0181 32761 email:info@breddoimpianti.it - P.IVA 02511710028

---

LAVORO:

**PIATTAFORMA LOGISTICA ORTOFRUTTA  
AS BUILT**

---

OGETTO:

**IMPIANTO IDRICO ANTINCENDIO  
PLANIMETRIA GENERALE**

---

n	30/06/2023	EMISSIONE AS BUILT	A.G.D.	D.G.L.	D.F.
REV.	DATA	OGGETTO EMISSIONE	DIS.	VER.	A.
		TAVOLINA:	REV.:	FOGLIO DI:	SCALA:
		<b>1.IM.A.0030-2023</b>	<b>a</b>		<b>1:25</b>

Questo disegno è di proprietà riservata. Né la vendita né riproduzione senza permesso, nonché la presentazione o l'uso senza esplicita autorizzazione.  
L'inconformità è perseguibile ai termini di legge.