Bagni - Distribuzione a soffitto
1 : 50

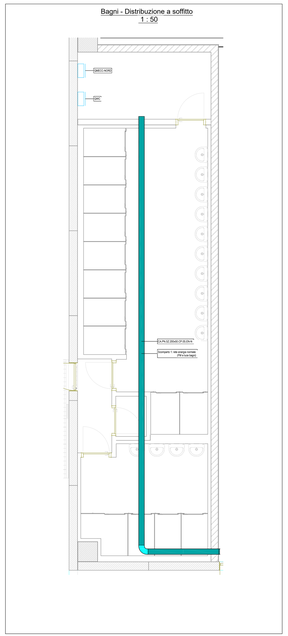

Bagni - Impianto FM
1 : 50

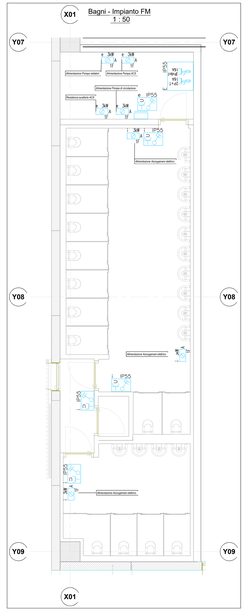

Bagni - Impianto Luce
1 : 50

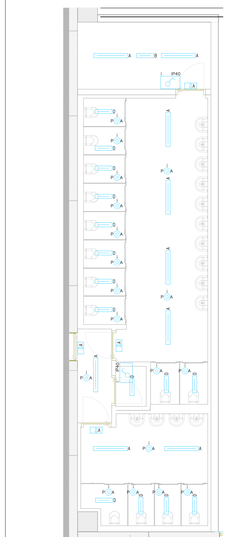

Bagni - Impianto Rivelazione incendi ed EVAC
1 : 50

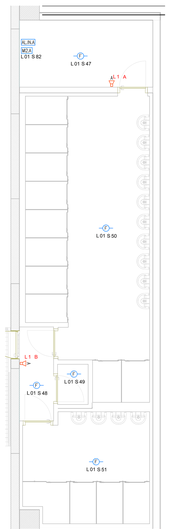

LEGENDA APPARECCHI ILLUMINAZIONE NORMALE E DI EMERGENZA

	Apparecchio di illuminazione tipo plafoniera industriale a Led ,per posa a sospensione. Corpo in alluminio pressofuso, diffusore in vetro e ottica a PMMA, 6500cm, emissione diretta diffondente 100° - 130K, 2303lm, 3000°K, CAL: IP66. Marca TEC-MAR, modello 6401.
	Apparecchio di illuminazione tipo plafoniere industriale a Led. Corpo e schermo in policarbonato, dim 671*175mm, per posa a sospensione a parete, emissione diretta, 51W, 6100lm, 4000°K, IP65. Marca Beghelli modello 40063.
	Apparecchio di illuminazione tipo plafoniere industriale a Led. Corpo e schermo in policarbonato, dim 1280*170mm, per posa a sospensione a parete, emissione diretta, 53W, 6100lm, 4000°K, IP65. Marca Beghelli modello 40004.
	Apparecchio di illuminazione tipo plafoniere industriale autoalimentate (SE), a Led. Corpo e schermo in policarbonato, dim 1280*170mm, per posa a sospensione a parete, emissione diretta, 73W, 2500lm, 4000°K, IP65, certificazi wireless. Marca Beghelli, modello 15256.
	Apparecchio di illuminazione tipo plafoniere industriale autoalimentate (SE), a Led. Corpo e schermo in policarbonato, dim 671*175mm, per posa a sospensione a parete, emissione diretta, 71W, 2500lm, 4000°K, IP65. Marca Beghelli, modello 15250.
EMERGENZA	Blindo luce per posa a sospensione, Materiale Cu, 4*H25A (2 per Bus Dali), IP55.
	Testata alimentazione per blindo luce, Materiale Cu, 4*H25A, IP55.
	Apparecchio di segnaletica luminosa di sicurezza monofacciale, posa a parete. Corpo in materiale plastico e schermo in PMMA serigrafato, emissione diretta, 1W, 150lm, tecnologia a Led, autonomia 1h 0h 3h, IP65, certificato Wireless. Marca Beghelli mod. 40804.
	Punto di comando luce composto da: • n 1 pulsante, 10A, 230V, con modulo di ingresso per interfaccia su sistema BUS KNX gestione luce; • n 2 tasti di chiusura • n 1 scatola portafrutti da cm 3 moduli, per posa da incasso a parete, placca a listelo, IP40.
	Punto di comando luce composto da: • n 1 deviatore, 10A, 230V; • n 2 tasti di chiusura • n 1 scatola portafrutti da cm 3 moduli, per posa da incasso a parete, placca a listelo, IP40.
	Punto di comando luce composto da: • n 1 deviatore, 10A, 230V; • n 2 tasti di chiusura • n 1 scatola portafrutti da cm 3 moduli, per posa da incasso a parete, placca a listelo, e coperchio, IP40.
	Sensore di movimento/presenza persone, per posa ad incasso entro controsoffitto, angolo di copertura 360°, area di rilevazione 6m di diametro, altezza di installazione 2,5m, temporizzazione per piccoli movimenti 8 sec. tempo di stanby da 15s a 30min, soglia di accensione da 10lx a 2000lx, n.1 canale, IP20.
	Sensore di movimento/presenza persone, per posa a plafoniera, per grand altezza, IP20, per BUS KNX.

LEGENDA IMPIANTO FM

	Gruppo prese energia (tipo 4GS) composto da: • n 1 int. magnetotermico, 10A, 3kA, 230V; • n 2 prese tipo UNI, 2P+T, 10/16A, 230V, alveoli schermati, con contatti laterali e centrali di terra; • n 1 scatola portafrutti da cm 3 moduli, per posa da incasso a parete, placca, base e coperchio, IP55.
	Gruppo prese energia (tipo 4GS) composto da: • n 1 int. magnetotermico, 16A, 3kA, 230V; • n 1 presa tipo UNI, 2P+T, 10/16A, 230V, alveoli schermati, con contatti laterali e centrali di terra; • n 1 scatola portafrutti da cm 3 moduli, per posa a parete da esterno, base e supporto portafrutti, coperchio, IP55.
	Quadretto prese energia parete 2m (1Q4S) composto da: • n 1 int. magnetotermico quadri 16 A / 1Kà, 230, con interruttore a pulsante da fusibili 16A, IP65; • n 1 presa CEE interbloccata 3P+N+T, 16A, 400V, interbloccata a pulsante da fusibili 16A, IP65.
	Punto di alimentazione utenza ad incasso, 1F, potenza fino a 3kW, tensione nominale 230VAC, completo di tubazioni, scatole di derivazione.
	Punto di alimentazione utenza a vista, 1F, potenza fino a 3kW, tensione nominale 230VAC, completo di tubazioni, scatole di derivazione.

LEGENDA IMPIANTO TRASMISSIONE FONIA/DATI

	Gruppo prese forsatlati (tipo TAeD) composto da: • n 1 presa forsatlati, RJ45, UUTP, Cat.6A; • n 1 presa RJ45, UUTP, Cat.6A; • n 1 contenitore portafrutti da n 3 moduli, per posa a parete da esterno, base e supporto portafrutti, coperchio, IP55.
	Gruppo prese forsatlati (tipo TCeD) composto da: • n 2 prese RJ45, UUTP, Cat.6A; • n 1 scatola portafrutti da cm 3 moduli, per posa a parete da esterno, base e supporto portafrutti, coperchio, IP55.
	Armadio rack fonia-dati a pavimento, altezza 42HE, dimensioni (LxPxH) 800x800x2000mm, completo di porta in vetro, con chiavino, IP20.
	Componenti impianto trasmissione forsatlati.

LEGENDA FOTOVOLTAICO

	Pannello fotovoltaico al silicio monocristallino, 370Wp, classe reazione al fuoco I, antiriflesso, completo di struttura di sostegno zavorrata alla copertura.
☒	Inverter fotovoltaico per connessione ed ottimizzatori di potenza, giri connected, unità principale, potenza nominale 10kW, completo di tubazioni, scatole di derivazione, staffe inossidabili e potenza, completo di scatola di connessione con AC, con DC, con il segnale, autorizzato dal DC, IP65.
☒	Inverter fotovoltaico per connessione ed ottimizzatori di potenza, giri connected, unità secondaria, IP65.

LEGENDA COLORI DISTRIBUZIONE

	Componenti per distribuzione rete "Energia"
	Componenti per distribuzione rete "Energia Continuità"
	Componenti per distribuzione rete "Energia Normale"
	Componenti per distribuzione rete "Energia Privilegiata"
	Componenti per distribuzione rete "Energia Sicurezza"
	Componenti per distribuzione impianti "Rivelazione incendi" e "Diffusione sonora"
	Componenti per distribuzione impianti "Speciali"
	Componenti per distribuzione impianto "Trasmissione fonia/dati"

CODIFICA CANALINE/PASSERELLE

TIPO ESECUZIONE MATERIALE LARGHEZZA/ALTEZZA,COPERCHIO,SETTI,SERVIZIO),IMPIANTO	
TIPO	CA: CANALINA
	PA: PASSERELLA
ESECUZIONE	AS: ASOLATA
	PN: PIENA
	FL: FILO
MATERIALE	VC: ACCIAIO VERNICIATO
	SZ: ACCIAIO SENDZIMIR
	ZC: ACCIAIO ZINCATO A CALDO
	IX: ACCIAIO INOX AISI 304
LARGHEZZA	LARGHEZZA (mm)
ALTEZZA	ALTEZZA (mm)
COPERCHIO	NC: SENZA COPERCHIO
	CP: CON COPERCHIO
SETTI	SS: N.0 SETTI SEPARATORI
	S1: N.1 SETTO SEPARATORE
	S2: N.2 SETTI SEPARATORI
SERVIZIO	EN: RETE ENERGIA
	EN-C: RETE ENERGIA CONTINUITA'
	EN-N: RETE ENERGIA NORMALE
	EN-P: RETE ENERGIA PRIVILEGIATA
	EN-S: RETE ENERGIA SICUREZZA
	RF-DS: IMPIANTO RIVELAZIONE INCENDI E DIFFUSIONE SONORA
	SP: IMPIANTI SPECIALI
	TD: IMPIANTO TRASMISSIONE FONIA-DATI

CODIFICA TUBAZIONI

TIPO ESECUZIONE,MATERIALE,DIAMETRO,SERVIZIO),IMPIANTO)	
TIPO	TU: TUBO PROTETTIVO
	GC: GUIDACAVO
ESECUZIONE	RG: RIGIDO
	PG: PIEGHEVOLE
	FS: FLESSIBILE
	CG: CORRUGATO
MATERIALE	PVC: PVC
	PEAD: POLIETILENE ALTA DENSITA'
	PP: POLIPROPILENE
	PPAF: POLIPROPILENE AUTOESTINGUENTE
	PPAFAM: POLIPROPILENE AUTOESTINGUENTE AUTOMANEGNENTE
	ZN: ACCIAIO ZINCATO
	IX: ACCIAIO INOX AISI 304
DIAMETRO (ESTERNO)	DIAMETRO (mm)
SERVIZIO	EN: RETE ENERGIA
	EN-C: RETE ENERGIA CONTINUITA'
	EN-N: RETE ENERGIA NORMALE
	EN-P: RETE ENERGIA PRIVILEGIATA
	EN-S: RETE ENERGIA SICUREZZA
	RF-DS: IMPIANTO RIVELAZIONE INCENDI E DIFFUSIONE SONORA
	SP: IMPIANTI SPECIALI
	TD: IMPIANTO TRASMISSIONE FONIA-DATI

NOTE

1) SALVO DIVERSA INDICAZIONE PLANIMETRICA, LE TUBAZIONI ANNEGATE NEL PAVIMENTO SARANNO DISPOSTE NELLA SOLETTA DI SOTTOFONDO DEL PAVIMENTO STESSO E SOPRA LO STRATO DI ISOLAMENTO TERMICO E ACUSTICO. LE TUBAZIONI A PARETE SARANNO DISPOSTE NELLA MURATURA DI TAMPONAMENTO O DI DIVISIONE INTERNA.
2) LE TUBAZIONI DOVRANNO ESSERE POSATE IN MODO TALE DA NON CREARE ZONE DI RISTAGNO DELL'ACQUA.

Locali antincendio - Distribuzione a soffitto
1 : 50

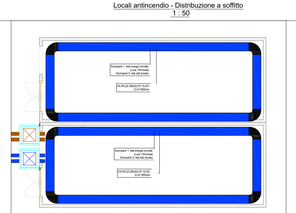

Locali antincendio - Impianto FM
1 : 50

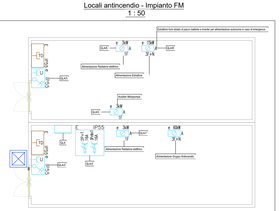

Locali antincendio - Impianto Luce
1 : 50

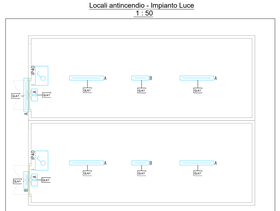

Locali antincendio - Impianto Rivelazione incendi ed EVAC
1 : 50

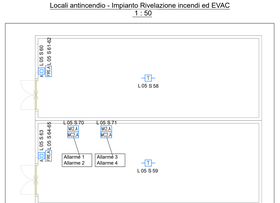

keyplan sud - Locali esterni sud e bagni nord
1 : 1000

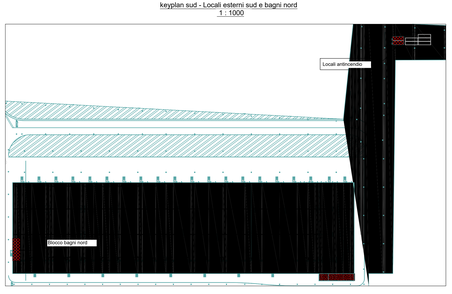

LEGENDA DISTRIBUZIONE

	Quadro elettrico.
	Trasformatore MT/BT, isolato a secco, tensioni nominali 24/0,4kV, potenza nominale 630kVA, 6%, Dyn11, completo di box di protezione e kit di ventilatori tangenziali.
	Armadio batterie per gruppo statico di continuità, completo di batteria a lunga durata.
	Gruppo statico di continuità, potenza nominale 30kVA.
	Gruppo statico di continuità, potenza nominale 6kVA.

LEGENDA SGANCI DI EMERGENZA

	Pulsante di sgancio di emergenza, vetro frangibile, 5no e 5 contatti.

LEGENDA RIVELAZIONE INCENDI

	Centralina rivelazione incendi indirizzata, a 5 loop.
	Rilevatore ottico puntiforme di fumo indirizzato completo di n 2 isolatori di linea e base.
	Rilevatore termico indirizzato completo di n 2 isolatori di linea e base.
	Pulsante allarme incendio indirizzato a rottura di vetro, completo di n 2 isolatori loop, membrana e copertura in plastica, per esterno.
	Pulsante per comando manuale apertura valvola , completo di dispositivo di segnalazione ottica della continuità del circuito, vetro frangibile, IP55.
	Dispositivo di segnalazione ottico-acustica per allarme incendio, da loop, costituito da base/da sonora analogica indirizzata, segnalatore ottico analogico indirizzato con pittogramma "ALLARME INCENDIO", alimentazione da loop. Tipo/ per installazione a parete, categoria III per montaggio a parete, livello di pressione sonora min 90 dB, conforme EN 54-3 e EN 54-23.
	Alimentatore per rivelazione incendi, tensione nominale 24VDC, massima corrente erogata 5A, completo di contatti puliti per segnalazione allarme e di batteria tamponi/ricaricherla su loop, conforme EN 54-4.
	Punto di alimentazione per serranda tagliafuoco/ impianto rivelazione incendi, tensione nominale 24VDC, completo di tubazioni in PVC rigido e viola, serie pesante, diametro minimo 25mm, scatole di derivazione in PVC, IP55, cavi elettrici isolanti al fuoco FR 20/conform regolamento UE 305/11 CPR), sezione 2,5mmq.
	Punto di alimentazione per componente impianto rivelazione incendi, tensione nominale 24VDC, completo di tubazioni in PVC rigido e viola, serie pesante, diametro minimo 25mm, scatole di derivazione in PVC, IP55, cavi elettrici isolanti al fuoco FR 20/conform regolamento UE 305/11 CPR), sezione 2,5mmq.
	Modulo di comando indirizzato, con isolatore di linea, n.1 uscita relè per comando carichi con tensione nominale fino a 30VDC, completo di box di protezione.
	Modulo di ingresso indirizzato, con isolatore di linea, n.2 ingressi N.O./N.C., completo di box di protezione.
	Componenti impianto rivelazione incendi/gas posati in ambiente.

LEGENDA IMPIANTO DIFFUSIONE SONORA

	Centrale diffusione sonora EVAC con 4 linee, esecuzione in armadio rack 19", conforme EN 54-4 e EN 54-24.
	Diffusore acustico tipo plafoniera, posa a parete, per EVAC, corpo in materiale plastico, potenza massima 6W RMS, regolata a 6W completo di bobina termica e doppi morsetti serrarmo, conforme EN 54-24.
	Pirastena di suono, per EVAC, potenza massima 30W RMS, regolata 15W RMS, completo di bobina termica e doppi morsetti serrarmo, conforme EN 54-24+, staggia IP66.
	Microfono VVF entro armadio messaggi vocali di emergenza, conforme EN 54-16.
	Componenti impianto diffusione sonora EVAC.

COMUNE DI MILANO
MERCATO AGROALIMENTARE DELLA CITTÀ DI MILANO

APPALTATORE
Bertini Impianti elettrici e speciali
MC PREFABBRICATI
3C.IMPIANTI S.R.L.
GUALDE ALESSIO TRASPORTI E SPEDIZIONI

PROGETTISTI
EPaS
ENGINEERING PROJECT & SERVICE
EP&S Via Treviso 12 10144 Torino
Tel. 0039 011 7714685
contact@epas-group.it - P.IVA 11400800019

PROGETTO ARCHITETTONICO E STRUTTURALE:
ing. Renzo ZORZI
PROGETTO IMPIANTI MECCANICI:
ing. Renzo ZORZI
PROGETTO IMPIANTI ELETTRICI:
ing. Renzo ZORZI

SUBAPPALTATORE
3C.IMPIANTI S.r.l.
Via Cavour 1 - 10123 - Torino
Tel. 0039 011 5969400
info@3c-impianti.it - P.IVA 11705900011
3C.IMPIANTI S.R.L.
3 C. Impianti s.r.l. Gestione Nuove Imprese Reparto Cadi

LAVORO
PIATTAFORMA LOGISTICA ORTOFRUTTA
AS BUILT

OGGETTO
IMPIANTI ELETTRICI

REV.	DATA	EMISSIONE	RC	RC	RC
		OGGETTO ESECUTIVE	DIS.	VER.	APP.
a	30-06-2023				

YB00_1ABPR811_02a.dwg | YB00_1 | AB | I | PR | 811 | 02 | a | TAVOLA 02/03 | SCALA: Come indicato

Questo disegno è di proprietà riservata. Tale è vietata la riproduzione anche parziale, nonché la pubblicazione e terzi senza esplicito autorizzazione. L'inosservanza è perseguibile ai termini di legge.