PR_IEL_0100_RF_0_PT (+0,00) - Nord
1 : 100

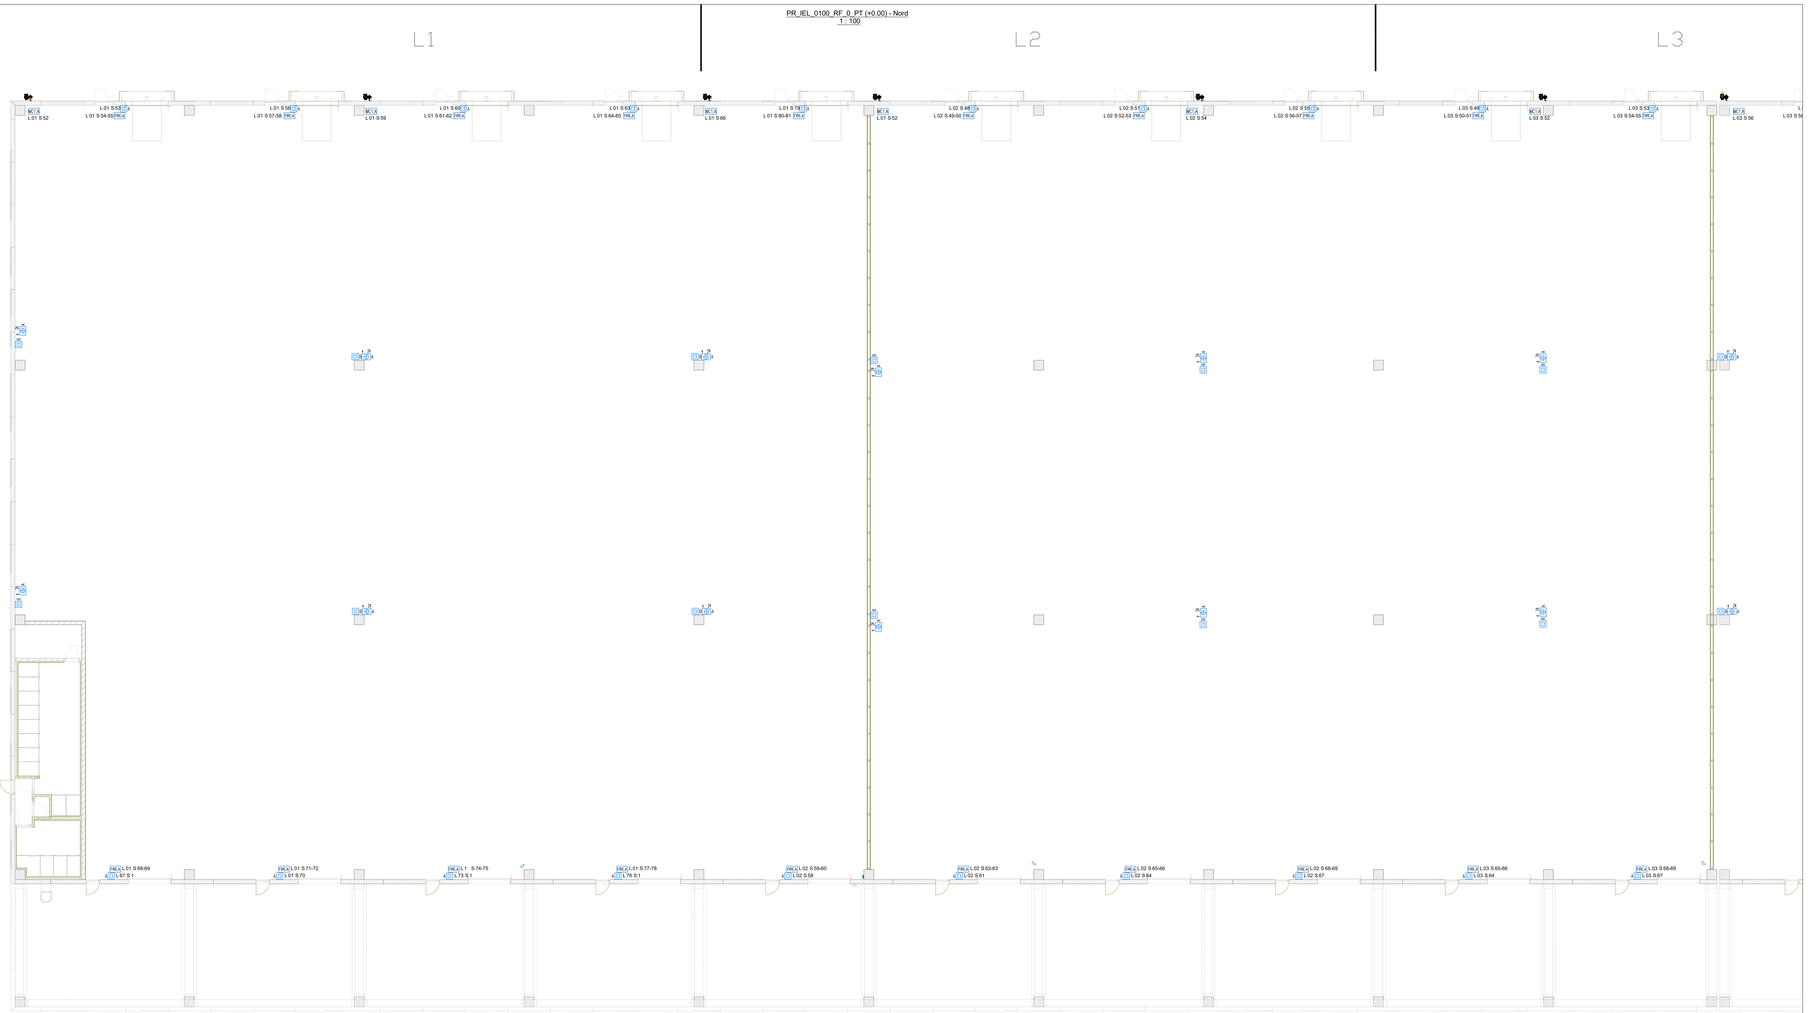

keyplan nord - RF
1 : 1000

PRINCIPALI CRITERI REALIZZATIVI IMPIANTO RIVELAZIONE INCENDI

- Installazi di lumi essere posti all'interno su 2 livelli: metà a soffitto (superiore) e metà ad almeno 1m ed a sotto del
- Ogni rivelatore è provvisto di base con relativo isolatore incorporato per la connessione alla linea a loop.
- Ogni rivelatore è provvisto di segnalatore ottico di allarme.
- Ogni rivelatore di incendi ad impianto diffusione sonora EVAC:
  - è in grado di segnalare per mezzo del sistema centrale diffusione sonora su impianto rivelazione incendi;
  - è in grado di segnalare per mezzo del sistema centrale diffusione sonora su impianto EVAC;
  - deve essere installato in posizione facilmente accessibile per manutenzione, ad una distanza da pareti o altri elementi verticali di almeno 0,5m (preferibilmente 1m) e da altre apparecchiature di rilevazione incendi di almeno 1m (preferibilmente 2m), quanto 25°C di base (max. sezione 2x2,5mm).
- Un impianto di rivelazione incendi deve essere interfacciato con i seguenti principali impianti:
  - impianto diffusione sonora EVAC;
  - impianto diffusione sonora di emergenza.

Installarsi la fornitura e posa in opera di un adeguato numero di moduli di ingresso per il ripristino degli stati/allarmi dell'impianto rivelazione e rivelatori di antiaggressione descritti di seguito:
- 2 pulsanti di emergenza doppia integrata di segnalatori diffusori di sonoro;
- 1 pulsante di emergenza;
- 1 pulsante di emergenza.

Le zone dovranno essere protette:
- dalla rivelazione automatica delle cariche d'incendio mediante, la messa in servizio ed il collaudo;
- la rivelazione di fiamme dovrà che risultare un sistema EN54.

La protezione degli impianti mediante rivelatori di fumo, sensori di rumore/temperatura, raze fluorescenti, diffusori sonori, ecc. dovrà essere realizzata in modo da assicurare la massima copertura degli impianti stessi per proteggerne gli ingegnamenti degli oggetti.

La protezione elettrica realizzata a disposizioni di campo (materiali, pulsanti, targhe ottico-acustiche, ecc.) dovrà essere realizzata in modo da:
- avere a vista e ad altezza di persona (generici);
- Area senza controsoffitto:
  - a vista a soffitto;
  - a vista a parete in ambiente.
- Area con controsoffitto:
  - ad incasso a parete in ambiente.

Le rivelazioni a vista dovranno realizzate con:
- tubazioni rigide PVC, serie pesante, diametro minimo 25mm con collegamento elettrico a terra;
- scatole di derivazione metalliche, grado di protezione minimo IP55, con collegamento elettrico a terra.

Le derivazioni ad incasso dovranno essere realizzate con:
- tubazioni rigide PVC, serie pesante, diametro minimo 25mm;
- scatole di derivazione in PVC, grado di protezione minimo IP44.

Dovranno essere utilizzate le seguenti principali tipologie di cavo:
- doppino intrecciato non schermato, a resistenza al fuoco per almeno 60minuti, bassa capacità, guaina LSZH, colore viola, conforme a norme EN 50200 (PH120) e CEI 20-105 V1 sezione 2x2,5mmq.

Per quanto concerne le scelte di installazione dei singoli componenti elettrici, fare riferimento al particolare elettrico alle quote di installazione riportate sulle tavole dei particolari.

I disegni hanno valore del solo punto di vista degli impianti elettrici e speciali. Per quanto concerne gli aspetti edili, strutturali e meccanici occorre fare riferimento alle relative tavole di progetto.

PRINCIPALI CRITERI REALIZZATIVI IMPIANTO DIFFUSIONE SONORA EVAC

- L'impianto di diffusione sonora EVAC dovrà essere realizzato in conformità alla norma ISO 7240-19 ed avrà lo scopo:
  - diffusori acustici (tipo proiettori e/o tromba sonora) dovranno essere posizionati fuori dalla portata di manovra delle persone, ad un'altezza minima di 2,5m dal piano di calpestio, in modo da assicurare una copertura sonora ed omogenea per garantire la migliore diffusione del suono nell'ambiente.
- Non saranno ammesse derivazioni entro scatole di derivazione per l'alimentazione dei diffusori acustici EVAC. Esse dovranno essere realizzate direttamente su morsetti cablati con fusibile termico dei diffusori acustici.
- Le centrali di diffusione sonora EVAC dovrà:
  - essere conforme alla norma EN 54-4 e 54-16;
  - essere installata in posizione facilmente accessibile in centrale di diffusione sonora generale del sito
  - essere interfacciata con l'impianto di rivelazione incendi mediante:
    - moduli di comando a relè singolarmente indirizzabili per l'attivazione dei messaggi preregistrati di allarme generale, di evacuazione parziale e di evacuazione totale dell'edificio;
    - moduli di ingresso per la segnalazione di "FALL 1 EVAC";
    - moduli di ingresso per la segnalazione di "ALLARME IN CORSO".
  - essere alimentata da alimentatore ausiliario resistente al fuoco per 120minuti, sezione 2x2,5mmq, conforme norma EN 50200 (PH120) e CEI 20-105 V1:
    - prevedere la diagnosi della linea microfonica e della capsula microfonica;
    - prevedere la diagnosi della linea altoparlanti e dei diffusori acustici;
    - prevedere la diagnosi degli amplificatori di potenza;
    - essere munita di un amplificatore di potenza di riserva per ogni armadio rack presente;
    - essere dotata di microfono per annunci vocali di emergenza installato in apposito alloggiamento, mediante sistema microfonico posizionato in luogo
    - da concordare con DL e D.L.;
    - essere garantita la continuità dell'alimentazione in mancanza dell'alimentazione di rete mediante batterie tampone dimensionate per un'autonomia di 60 minuti, con batterie incorporate nell'armadio rack e tale da garantire un'autonomia di funzionamento di almeno 1h.
- Dovranno essere realizzate n.2 linee (ridondate) per zona.
- Dovrà essere inoltre prevista l'eseguita/ricezione, la programmazione della centrale rivelazione diffusione sonora EVAC, la messa in servizio ed il collaudo.
- La distribuzione elettrica terminale ai dispositivi in campo (diffusori acustici) dovrà realizzata secondo quanto segue:
  - Area senza controsoffitto:
    - ad incasso a parete in ambiente.
  - Area con controsoffitto:
    - ad incasso a parete in ambiente.

Le derivazioni a vista dovranno realizzate con:
- tubazioni rigide PVC, serie pesante, diametro minimo 25mm con collegamento elettrico a terra;
- scatole di derivazione metalliche, grado di protezione minimo IP55, con collegamento elettrico a terra.

Le derivazioni ad incasso dovranno essere realizzate con:
- tubazioni rigide PVC, serie pesante, diametro minimo 25mm;
- scatole di derivazione in PVC, grado di protezione minimo IP44.

Dovranno essere utilizzate le seguenti principali tipologie di cavo:
- doppino intrecciato non schermato, a resistenza al fuoco per almeno 60minuti, bassa capacità, guaina LSZH, colore viola, conforme a norme EN 50200 (PH120) e CEI 20-105 V1 sezione 2x2,5mmq.

Per quanto concerne le scelte di installazione dei singoli componenti elettrici, fare riferimento al particolare elettrico alle quote di installazione riportate sulle tavole dei particolari.

I disegni hanno valore del solo punto di vista degli impianti elettrici e speciali. Per quanto concerne gli aspetti edili, strutturali e meccanici occorre fare riferimento alle relative tavole di progetto.

LEGENDA RIVELAZIONE INCENDI

	Centralina rivelazione incendi indirizzata, n.0 loop.
	Rilevatore ottico puntiforme di fumo indirizzato completo di n.2 isolatori di linea a base.
	Rilevatore termico indirizzato completo di n.2 isolatori di linea a base.
	Pulsante allarme incendio indirizzato a rottura di vetro, completo di n.2 isolatori loop, membrana e copertura in plastica, per interno.
	Pulsante per comando manuale apertura valvola , completo di dispositivo di segnalazione ottica della continuità del circuito, vetro frangibile, IP65.
	Dispositivo di segnalazione ottico-acustica per allarme incendio, da loop costituito da base/da sonora analogica indirizzata, segnalatore ottico-analogico indirizzato con policarbonato "ALLARME INCENDIO" alimentazione da loop. Tipo/A per ambiente interno, categoria M per montaggio a parete, livello di pressione sonora max 99 dB, conforme EN 54-3 e EN 54-23.
	Alimentatore per rivelazione incendi, tensione nominale 24VDC, massima corrente erogata 5A, completo di cartelli profili per segnalazione allarme e di batteria tampone/collegamento su loop, conforme EN 54-4.
	Punto di alimentazione per sensore/da tagliafuoco impianto rivelazione incendi, tensione nominale 24VDC, completo di custodia in PVC rigida a vista, serie pesante, diametro minimo 25mm, scatole di derivazione in PVC, IP55, con elettrici resistenti al fuoco PH 60/conforme regolamento UE 305/11 (CPR) sezione 2,5mmq.
	Punto di alimentazione per componente impianto rivelazione incendi, tensione nominale 24VDC, completo di custodia in PVC rigida a vista, serie pesante, diametro minimo 25mm, scatole di derivazione in PVC, IP55, con elettrici resistenti al fuoco PH 60/conforme regolamento UE 305/11 (CPR) sezione 2,5mmq.
M1I	Modulo di comando indirizzato, con isolatore di linea, n.1 uscita relè per comando carichi con tensione nominale fino a 30VDC, completo di box di protezione.
M2I	Modulo di ingresso indirizzato, con isolatore di linea, n.2 ingressi N.O./N.C., completo di box di protezione.
	Componenti impianto rivelazione incendi/gas posati in ambiente.

LEGENDA IMPIANTO DIFFUSIONE SONORA

EVAC	Centrale diffusione sonora EVAC con 4 linee, esecuzione in armadio rack 19", conforme EN 54-4 e EN 54-24.
	Diffusore acustico tipo plafoniera, posa a parete, per EVAC, corpo in materiale plastico, potenza massima 6W RMS, regolab.e 3W completo di fusibile termico e doppi morsetti serrafili, conforme EN 54-24.
	Proiettore di suono, per EVAC, potenza massima 30W RMS, regolab. 10W RMS, completo di fusibile termico e doppi morsetti serrafili, conforme EN 54-24+, degree IP65.
	Microfono VHF entro armadio messaggi vocali di emergenza, conforme EN 54-16.
	Componenti impianto diffusione sonora EVAC.

COMUNE DI MILANO
MERCATO AGROALIMENTARE DELLA CITTÀ DI MILANO

ATI
Bertini S.p.A. Impianti Tecnologici
MC PREFABBRICATI
3C.IMPIANTI S.p.A.
CA QUALDE ALESSIO TRASPORTI E SPEDIZIONI

PROGETTISTI
EPaS
ENGINEERING PROJECT & SERVICE
EP&S Via Treviso 12 10144 Torino
Tel. 0039 011 7714685
contact@eps-group.it - P.IVA 11400880019
PROGETTO ARCHITETTONICO E STRUTTURALE:
Ing. Renzo ZORZI
PROGETTO IMPIANTI MECCANICI:
Ing. Renzo ZORZI
PROGETTO IMPIANTI ELETTRICI:
Ing. Renzo ZORZI

SUBAPPALTATORE
3C.IMPIANTI S.r.l.
Via Cavour 1 - 10123 - Torino
Tel. 0039 011 3989400
info@3c-impianti.it - P.IVA 11705900011
3C.IMPIANTI S.p.A.
3 C. Impianti s.r.l. Gestione Numero 1 Reform Cell

LAVORO
PIATTAFORMA LOGISTICA ORTOFRUTTA
AS BUILT

OGGETTO
IMPIANTI ELETTRICI
Rivelazione fumi ed EVAC piano terra - Nord

REV.	DATA	OGGETTO EMISSIONE	DIS.	VER.	APP.
a	30-06-2023	EMISSIONE	RC	RC	RC

TAVOLA	REV.	FOGLIO	SCALA
YB00_1ABPR833_01_02a.dwg	a	0102	Come indicato

Questo disegno è di proprietà riservata. Tale è vietata la riproduzione anche parziale, nonché la comunicazione a terzi senza espressa autorizzazione. L'inosservanza è perseguibile a norma di legge.